


LEGENDE

• Aufnahmeort	○ Pegel	○ Wiese
○ Polypunkt	○ Holzbohrer	○ Laubwald
△ Tagesmischer Punkt	○ A-Mast	○ Nadelwald
○ Festpunkt laut Vermessungsamt	○ Stützmaß	○ Holzbohrer
○ A	○ Asphalt	○ A
○ B	○ Beton	○ B
○ Bp	○ Betonpflaster	○ Bp
○ Gf	○ Grünfläche	○ Gf
○ Gp	○ Grünpflaster	○ Gp
○ Gsp	○ Granitplatten	○ Gsp
○ K	○ Kies	○ K
○ Kp	○ Kleinfußboden	○ Kp
○ Mp	○ Mosaikpflaster	○ Mp
○ Na	○ Naturstein	○ Na
○ Op	○ Opcupflaster	○ Op
○ Rg	○ Rasengitter	○ Rg
○ Sch	○ Schotter	○ Sch
○ Sp	○ Splitt	○ Sp
○ Us	○ Unbegrenzt	○ Us
○ Wst	○ Wasserbaustein	○ Wst
○ Wp	○ Wappelstein	○ Wp
○ Bb	○ Busband	○ Bb
○ Gb(a)	○ Granitbord (abgewinkt)	○ Gb(a)
○ Hb(b)	○ Holzbord (abgewinkt)	○ Hb(b)
○ Hb(s)	○ Holzbord (abgewinkt)	○ Hb(s)
○ Ga	○ Garage	○ Ga
○ Schp	○ Schuppen	○ Schp

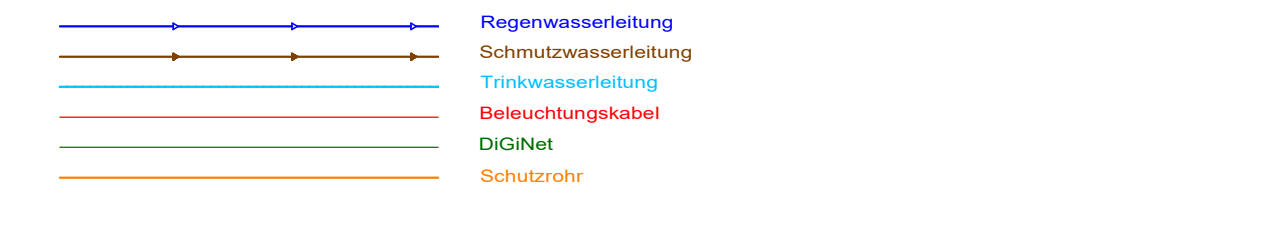

Nr.	Art der Änderung	Datum	Name

■ Ingenieurvermessungen
 ■ Geographische Informationssysteme
 ■ Baugrunduntersuchungen

Auftragnehmer: **Gemeindeverwaltung Großpösna**
 Bauherr: **Umwelttechnik & Wasserbau GmbH**

Vorhaben: **Erschließung Wohngebiet Muckern-Südwest Dreiskau-Muckern**
 Darstellung: **Bestandsplan**

gemessen:	06/2019	RETTIG	Maßstab:	M 1 : 250	CAD-System:	GEOvision
gezeichnet:	06/2019	MÖLLER	Lagebezug:	ETRS 89	Projektnummer:	22418
geprüft:	14.06.2019	STEINHARDT	Höhenbezug:	DHHN 92	Plannummer:	22418/1

Alle Angaben sind ohne Gewähr. Die Verantwortung für die Richtigkeit der Angaben liegt bei dem Auftraggeber. Die Haftung für Schäden, die aus der Nutzung der Daten resultieren, ist ausgeschlossen.