LP00795575

Leipziger Wasserwerke

Kommunale Wasserwerke Leipzig GmbH • Postfach 10 03 53 • 04003 Leipzig

VADcare Großpösna GmbH
Schlenkergasse 10
61440 Oberursel

Es schreibt Ihnen: Team Kundenservice
Unternehmensbereich Markt

Telefon: 0341 969-2222
Fax: 0341 969-92222
E-Mail: wasserwerke@L.de

03.01.2022

Löschwasser
Grundstück: 04463 Großpösna, Pflaumenallee 0, Flurstück: 295/104, 295/113, Gemarkung: 5541
Vorgangsnummer: 1056529 (Bei Antwort bitte angeben!)

Sehr geehrte Damen und Herren,

entsprechend Ihrer Anfrage wurde eine Druck - und Ausflussmessung für Löschwasser durchgeführt.

Gemäß DVGW Arbeitsblatt W 405, erfasst der Löschwasserbereich sämtliche Löschwasserentnahmemöglichkeiten in einem Umkreis (Radius) von 300 m um das Brandobjekt.

In der Anlage senden wir Ihnen einen Ausschnitt aus unseren Bestandsunterlagen aus dem die Lage der Hydranten im Umkreis des Baugebietes ersichtlich ist.

Auf der Grundlage unserer Messung ist bei einem Mindestversorgungsdruck von 1,5 bar über den Zeitraum von 2 Stunden bei normalem Betriebsregime aus dem bestehenden Trinkwassernetz eine Löschwassermenge von

48 m³/h am Hydranten Nr. H15286

ermittelt worden.

Bei einer eventuell auftretenden Differenz zum geforderten Löschwasserbedarf für den Grundschutz sind etwaige andere Maßnahmen entsprechend dem Arbeitsblatt W 405 (zum Beispiel Löschwasserteich) mit der Gemeinde abzustimmen.

Die mitgeteilte Messung und deren Ergebnis stellen keine vertragliche Verpflichtung seitens der Leipziger Wasserwerke dar.

Wir weisen darauf hin, dass sich durch technische Veränderungen im Trinkwassernetz Abweichungen ergeben können.

Die Stellungnahme erfolgt für Sie kostenfrei.

Freundliche Grüße

i. A. Petzsche

i. A. Thieme

i. A. Cornelia Petzsche
Teamleiterin Anschlussdienste

i. A. Stefan Thieme
Sachbearbeiter Hausinstallation

Anlage
Bestandsplan Leipziger Wasserwerke

Ort: Großpösna

Straße: Pflaumenallee

Herkunft: WW Naunhof 2 Reinwasser

Hydranten-Nr.: **H15286**

Datum: 03.01.2022
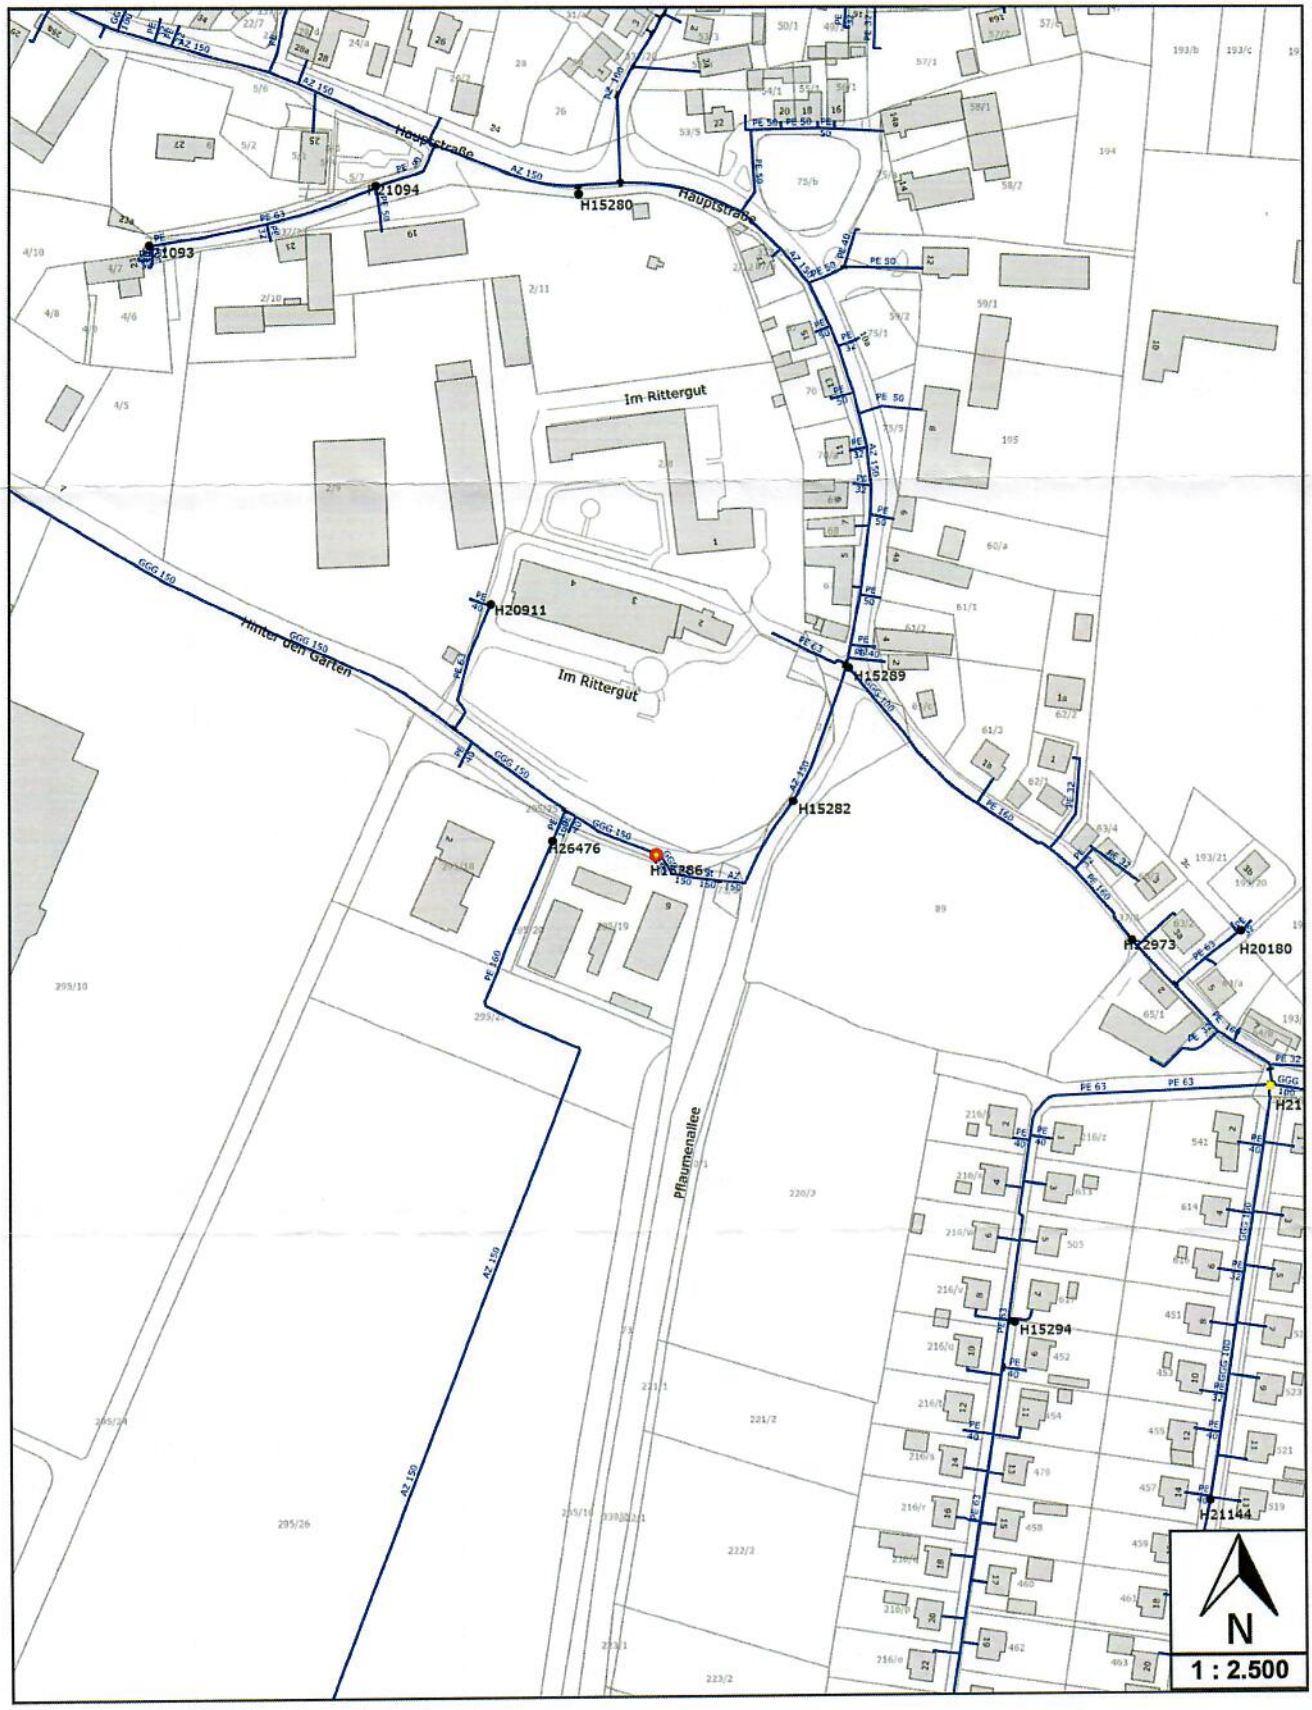
Leipziger Wasserwerke